

# BUDYNEK WIELOFUNKCYJNY HANZA TOWER

al. Wyzwolenia 46 działka 22/2 i 22/3 obręb 1026




INWESTOR: HANZA INVEST S.A.  
05-091 ZĄBKI UL. RADZYMIŃSKA 326


## INWENTARYZACJA POWYKONAWCZA LOKALU

### INFORMACJE O LOKALU

|                                       |                       |
|---------------------------------------|-----------------------|
| nr lokalu                             | 10U                   |
| klatka                                | -                     |
| kondygnacja/piętro                    | 2   1                 |
| powierzchnia lokalu [m <sup>2</sup> ] | 219,18 m <sup>2</sup> |

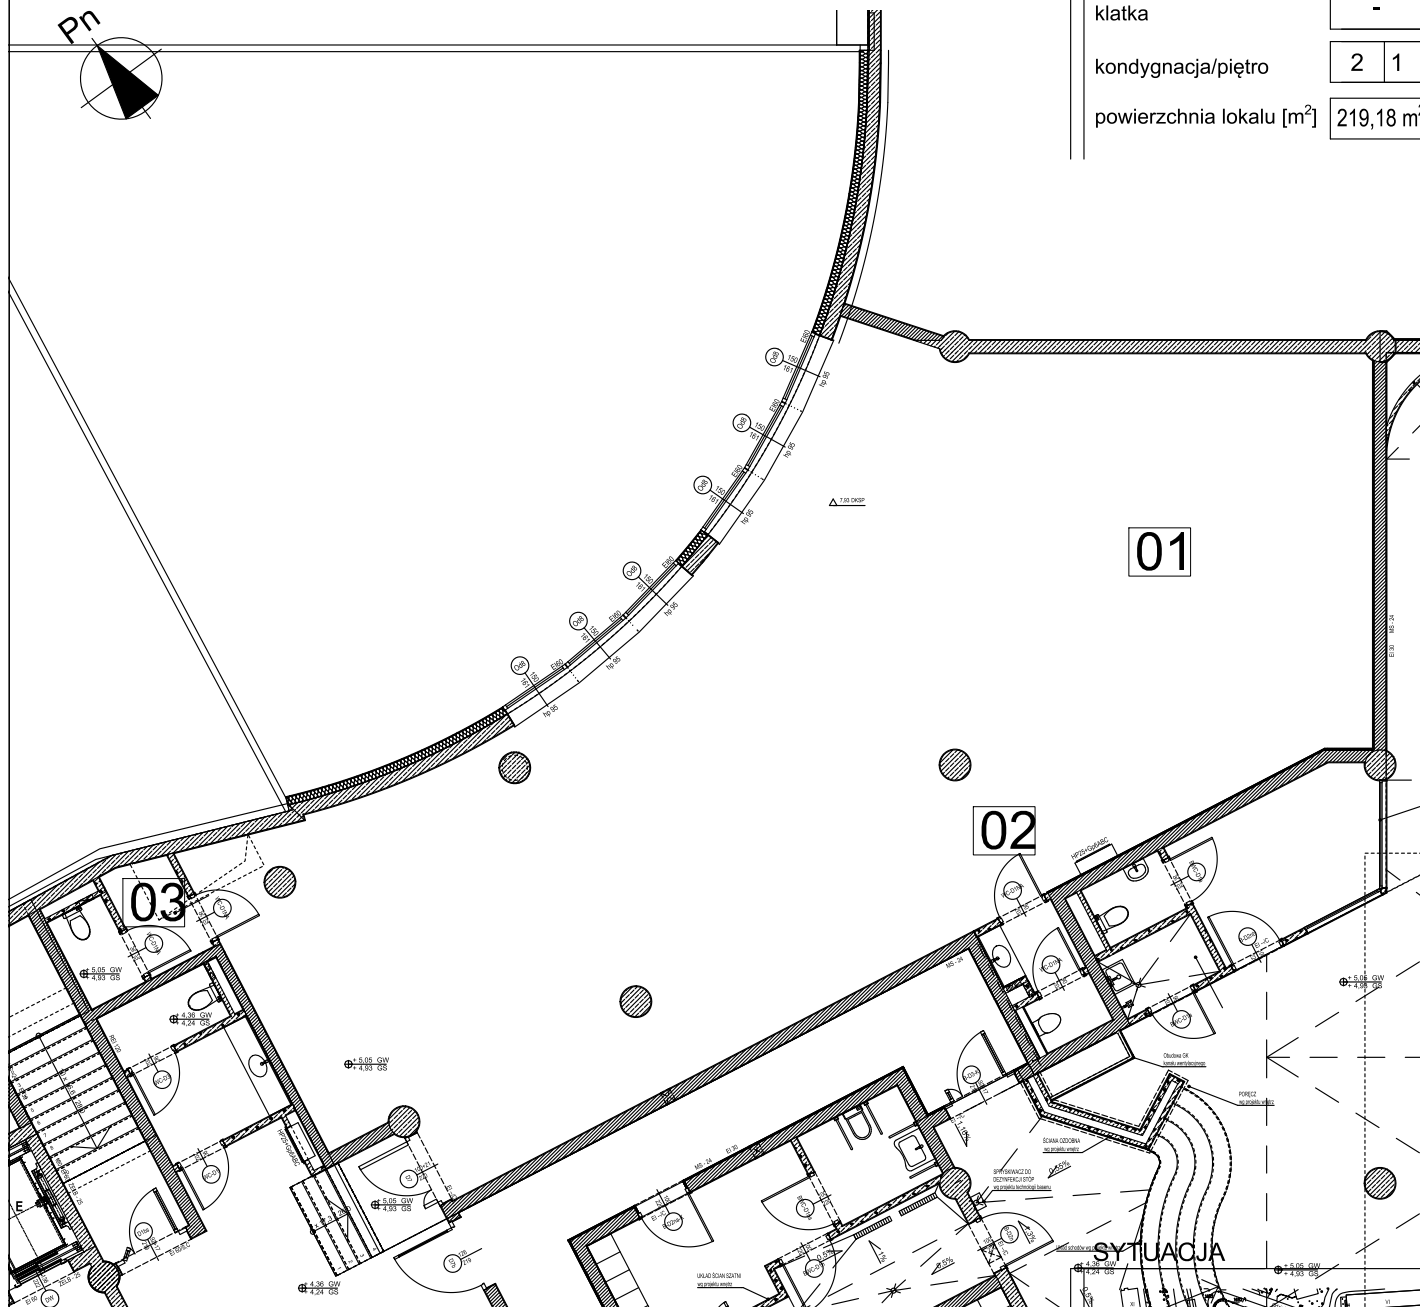

### SYTUACJA

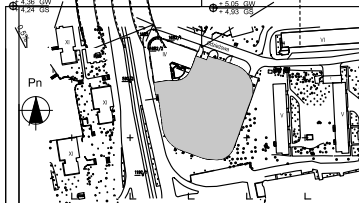


ARCHIWALNY NUMER

1U1

### ZESTAWIENIE POWIERZCHNI

|    |               |        |
|----|---------------|--------|
| 01 | pomieszczenie | 209,52 |
| 02 | toaleta       | 4,09   |
| 03 | toaleta       | 5,57   |

### SCHEMAT KONDYGNACJI

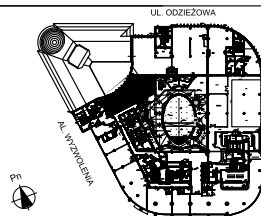

### UWAGA:

1. Pomiar wykonany w oparciu o normę ISO-9836:1997 (definicja powierzchni użytkowej).
2. Oświadczam że lokal spełnia wymogi art.2 ust.2 Ustawy z dnia 24.czerwca 1944r. o własności lokali (jednolity tekst Dz. U. z 2000r. Nr 80 poz. 903 z późniejszymi zmianami).

OSOBA SPORZADZAJĄCA

Rafał Kościeszka

OSOBA SPRAWDZAJĄCA

mgr inż. Paweł Pluto