
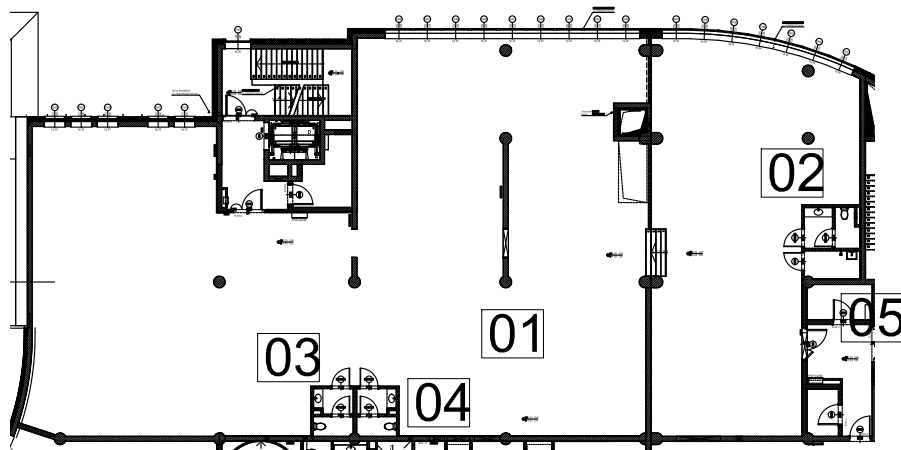


# BUDYNEK WIELOFUNKCYJNY HANZA TOWER

al. Wyzwolenia 46 działka 22/2 i 22/3 obręb 1026

INWESTOR: HANZA INVEST S.A.  
05-091 ZĄBKI UL. RADZYMIŃSKA 326

## INWENTARYZACJA POWYKONAWCZA LOKALU

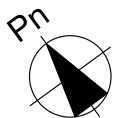

### INFORMACJE O LOKALU

nr lokalu	11U
klatka	-
kondygnacja/piętro	2   1
powierzchnia lokalu [m <sup>2</sup> ]	756,11 m <sup>2</sup>


### ZESTAWIENIE POWIERZCHNI

01	lokal biurowy	736,08
02	toaleta	6,14
03	toaleta	4,72
04	toaleta	4,76
05	pom.gospodarcze	4,41


### ARCHIWALNY NUMER

1U2

### SCHEMAT KONDYGNACJI

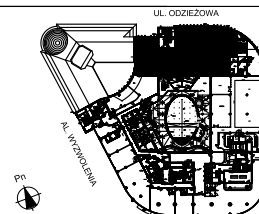

### SYTUACJA

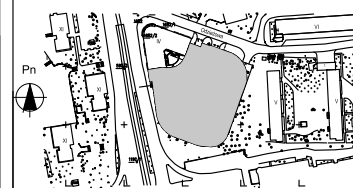

### UWAGA:

1. Pomiar wykonany w oparciu o normę ISO-9836:1997 (definicja powierzchni użytkowej).
2. Oświadczam że lokal spełnia wymogi art.2 ust.2 Ustawy z dnia 24.czerwca 1944r. o własności lokali (jednolity tekst Dz. U. z 2000r. Nr 80 poz. 903 z późniejszymi zmianami).

### OSOBA SPORZĄDZAJĄCA

Rafał Kościeszka

### OSOBA SPRAWDZAJĄCA

mgr inż. Paweł Pluto