


BUDYNEK WIELOFUNKCYJNY HANZA TOWER  
al. Wyzwolenia 46 działka 22/2 i 22/3 obręb 1026

INWESTOR: HANZA INVEST S.A.  
05-091 ZĄBKI UL. RADZYMIŃSKA 326

INWENTARYZACJA POWYKONAWCZA LOKALU

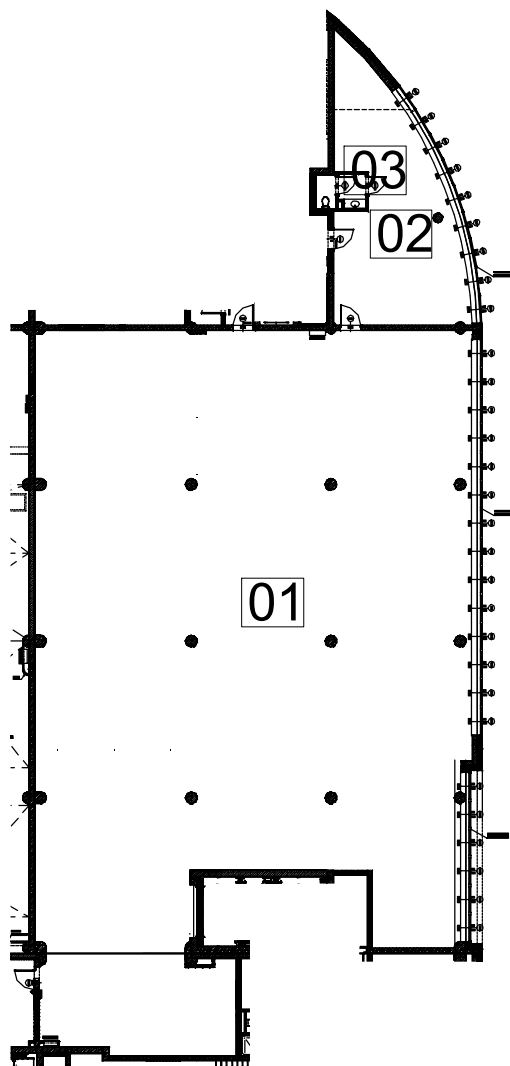

INFORMACJE O LOKALU

nr lokalu	12U
klatka	-
kondygnacja/piętro	2   1
powierzchnia lokalu [m <sup>2</sup> ]	839,68 m <sup>2</sup>


ZESTAWIENIE POWIERZCHNI

01	usługa	761,28
02	usługa zaplecze	73,99
03	toaleta	4,41


ARCHIWALNY NUMER

1U3

SCHEMAT KONDYGNACJI

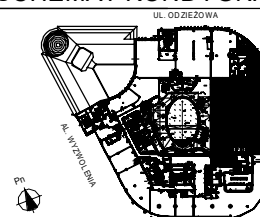

SYTUACJA

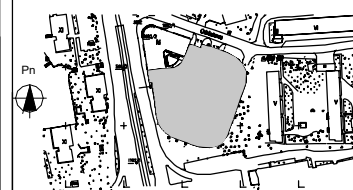

UWAGA:

1. Pomiar wykonany w oparciu o normę ISO-9836:1997 (definicja powierzchni użytkowej).
2. Oświadczam że lokal spełnia wymogi art.2 ust.2 Ustawy z dnia 24. czerwca 1944r. o własności lokali (jednolity tekst Dz. U. z 2000r. Nr 80 poz. 903 z późniejszymi zmianami).

OSOBA SPORZĄDZAJĄCA

Rafał Kościeszka

OSOBA SPRAWDZAJĄCA

mgr inż. Paweł Pluto